CE
0038/CPR/RQA666902

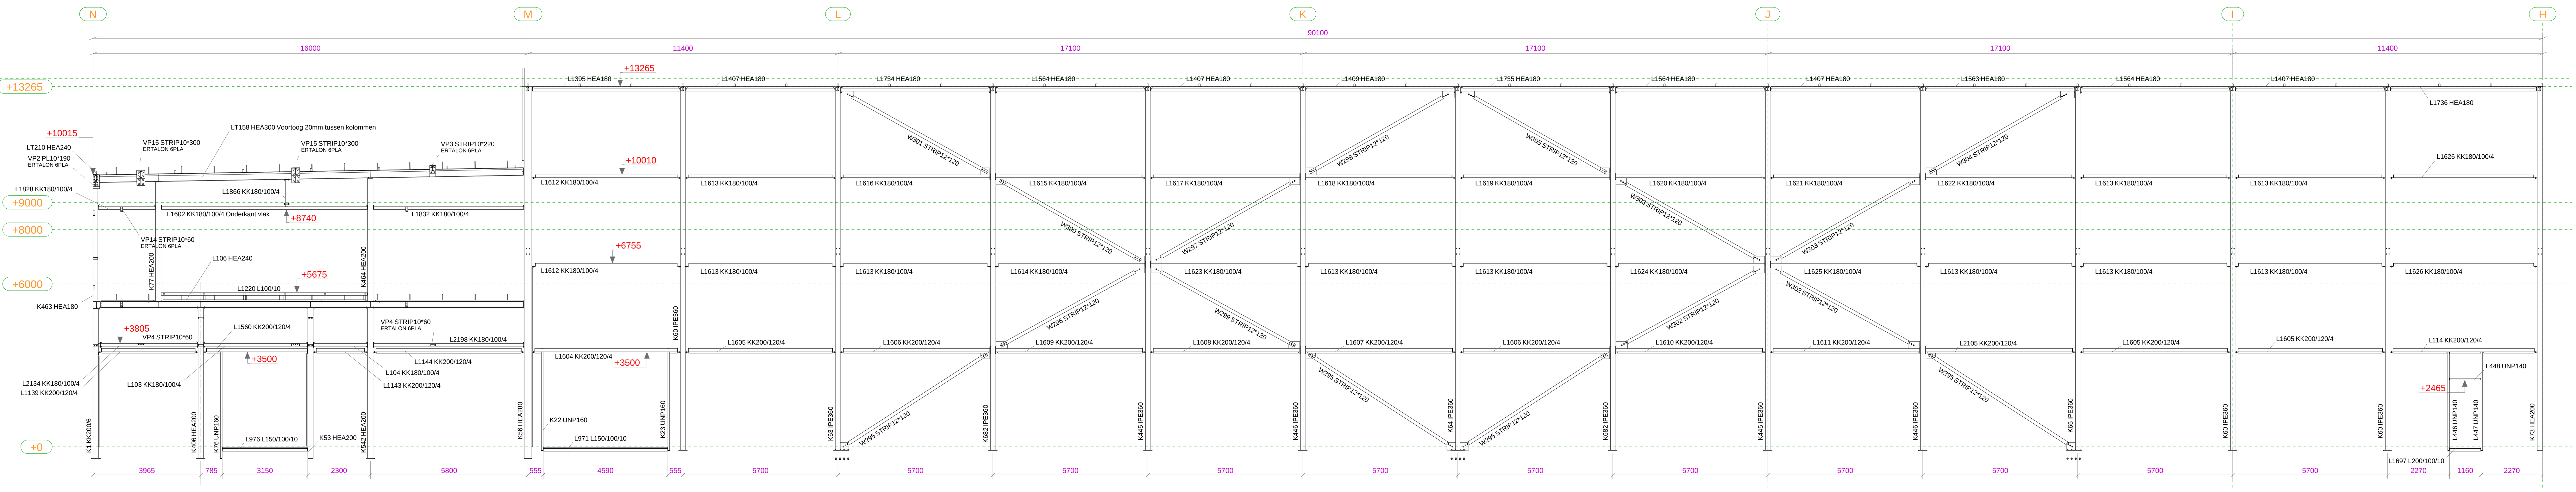

dsn AS 1-01 Unit 1
1:100

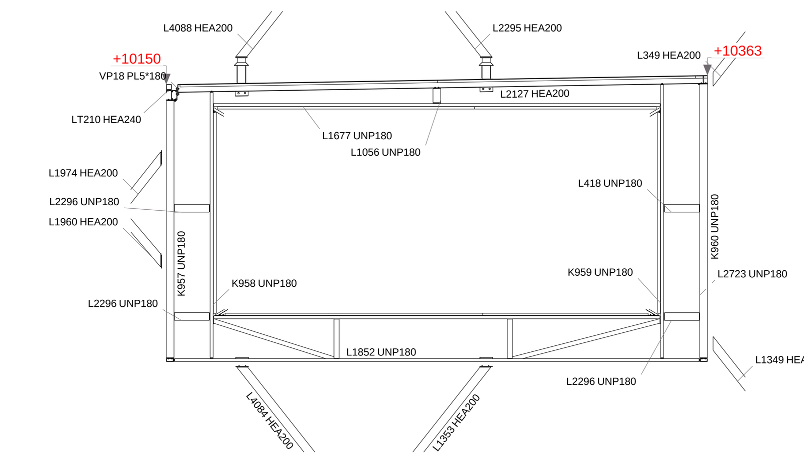

dsn AS Kijkdoos Unit 1
1:100

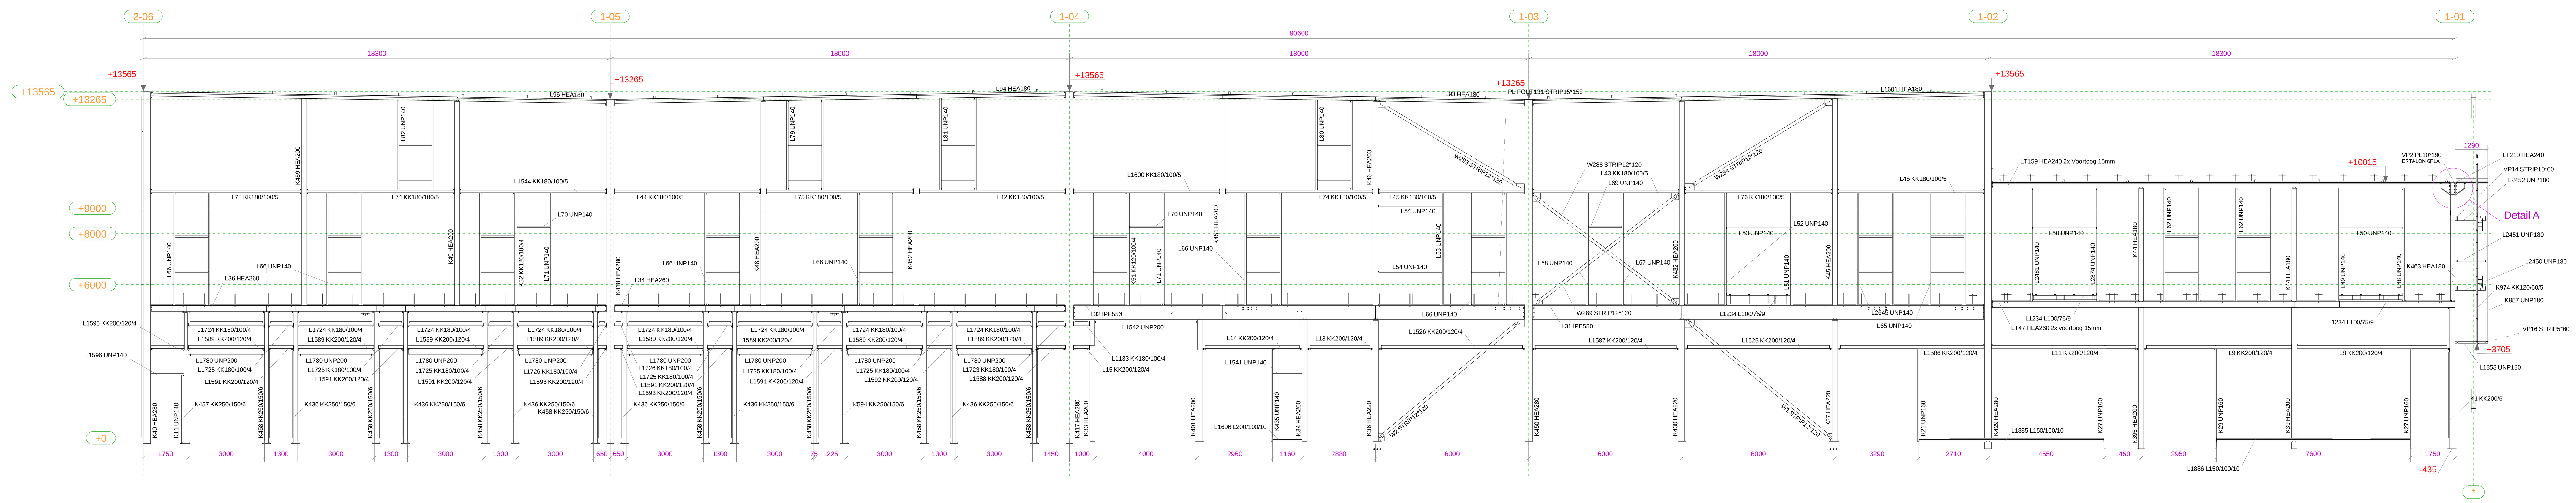

dsn Gevel As N
1:100

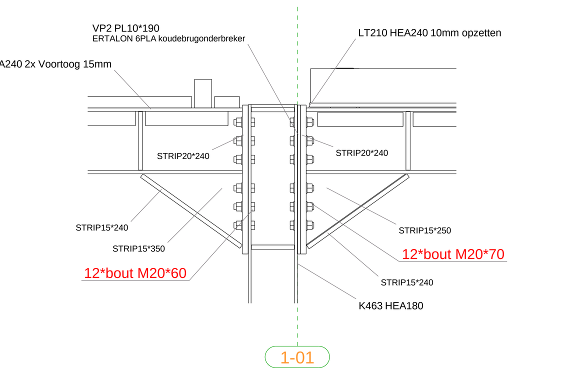

Detail A, 1:15

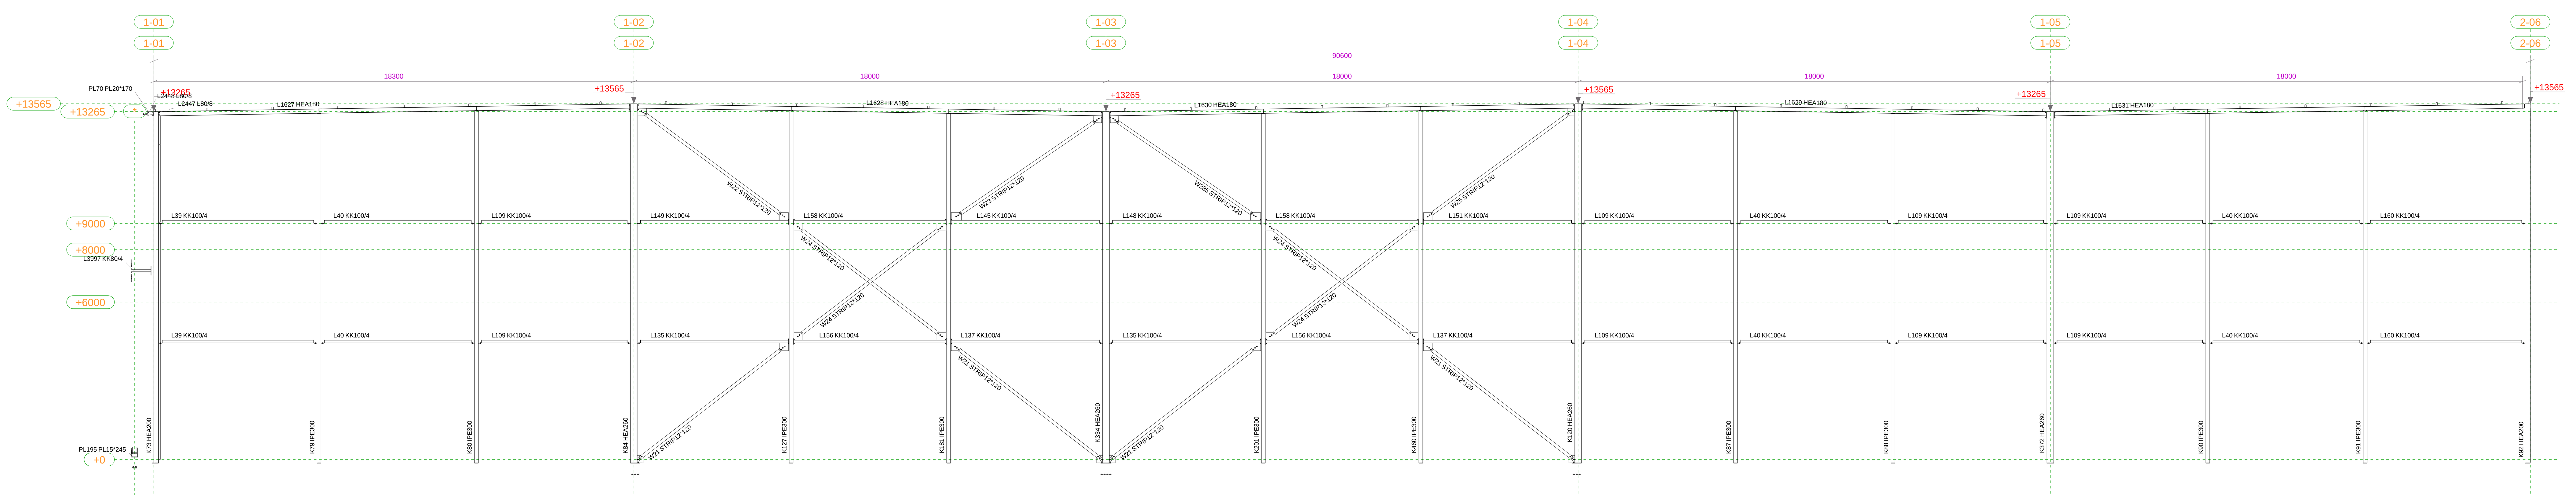

dsn Gevel As H
1:100

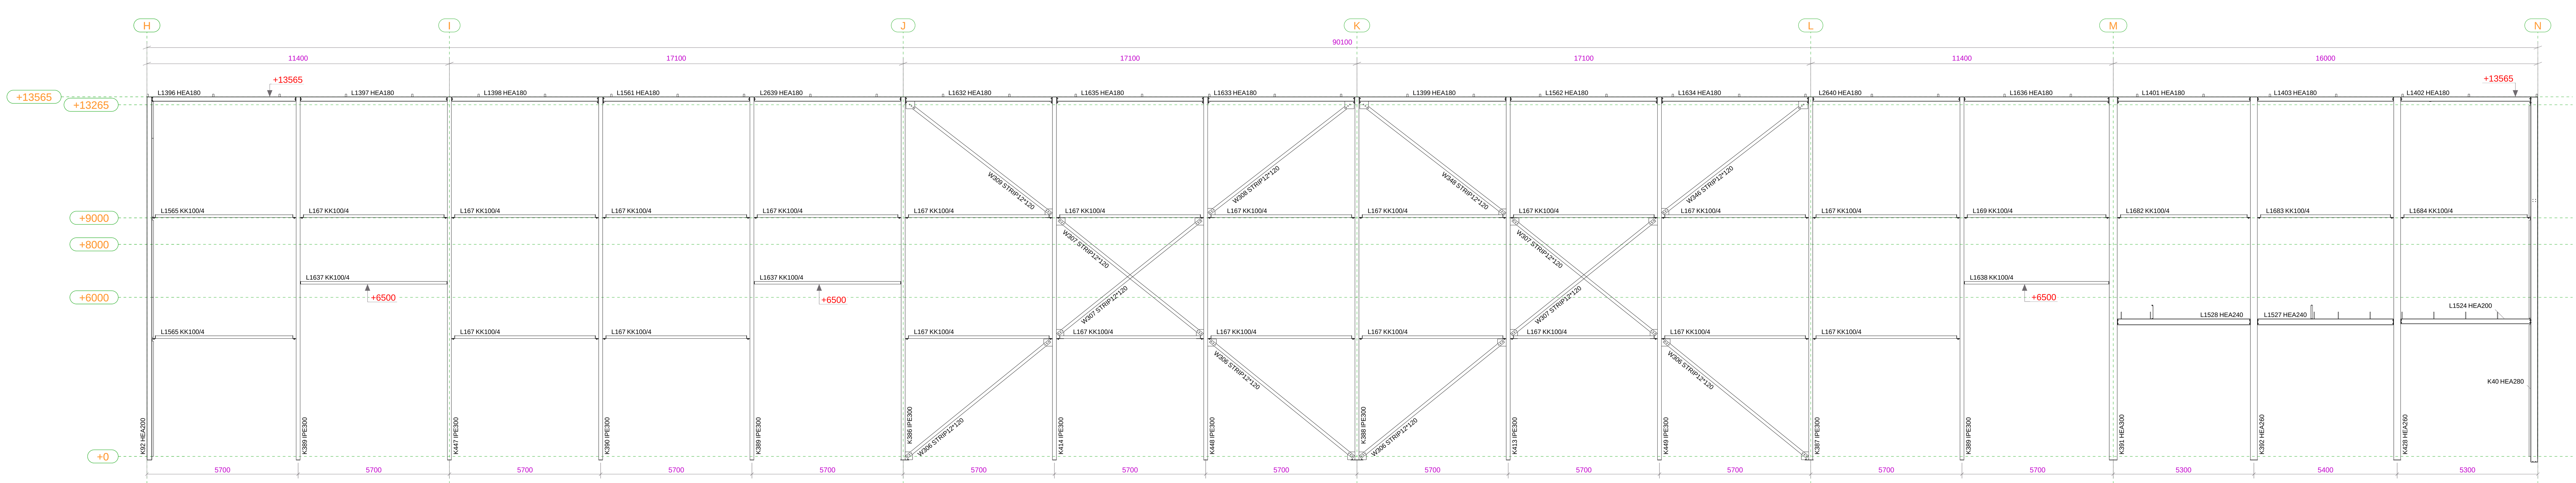

dsn Gevel As 2-06
1:100

RENVOOI STAALCONSTRUCTIE

Staalkwaliteit SFB / THQ :	S355JR (tenzij anders vermeld)
Staalkwaliteit Buizen / kokers :	S355J0H (koud gevormd) (tenzij anders vermeld)
Staalkwaliteit overige walsprofielen :	S355JR (tenzij anders vermeld)
Boutkwaliteit :	8.8 gerold
Ankerkwaliteit :	4.6 gerold

Rev. no.	Revisie merk	Revisie omschrijving	Revisie datum	Gecontroleerd
3	A	As Built	26.06.2023	
2	-	DEFINITIEF	12.10.2022	
1	-	Ter goedkeuring voor produktie	02.09.2022	

Project: DC Ara te Almelo		
Omschrijving: Gevelaanzichten Unit 1 as 1-01/H/N/2-06		
Opdrachtgever: Heembouw Bedrijfsruimten West B.V.		
Schaal: 1:100	Formaat:	Engineer: A. Scheppink
Details: 1:15	Startdatum: start datum	Plotdatum: 22.02.2024

Severfield
Plaagslagen 16 7463 PH
(t) +31(0)548-539000
(e) infonl@severfield.com
(w) www.vsc.nl

Werkno. VS22-0021
Bladno. G [13] A

Tekla Structures